


LEGENDA

TOTAAL 12 LED VLAKSTRALER TYPE: 177 SILL

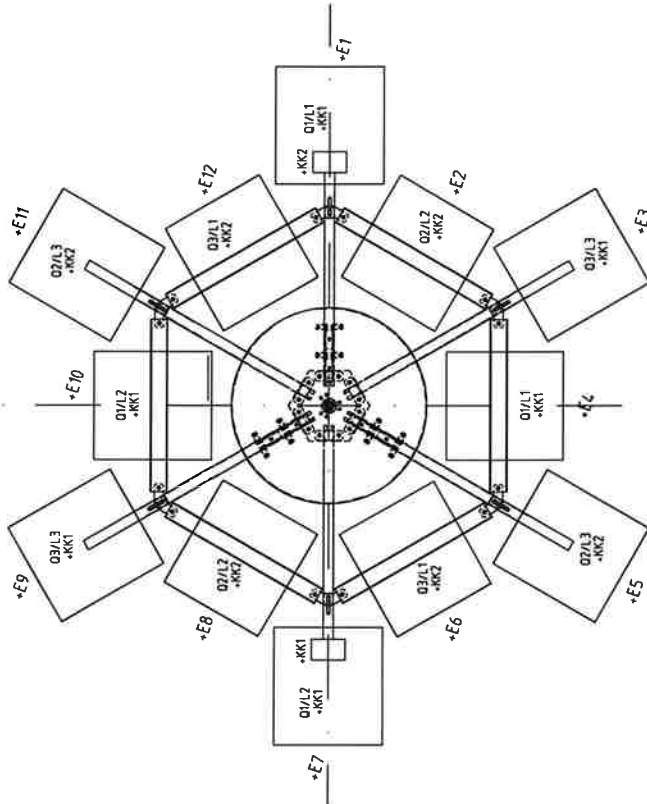

DOCUMENTVERWIJZING

| DOCUMENTNUMMER | TEKENINGSOORT | DOCUMENTNUMMER | TEKENINGSOORT |
|----------------|---------------|----------------|---------------|
| | | | |
| | | | |
| | | | |

REVISE


| REV | DATUM | OMSCHRIJVING | GETEKEND |
|-----|------------|--------------|----------|
| 1 | 05-08-2020 | AS BUILT | ENG |
| - | 01-01-1998 | AS BUILT | GTI |



A member of CK Hutchison Holdings

DELTA DEDICATED EAST

| | | | |
|----------------------------|-------------------|---------------|--------|
| FILENAAM: 19010-440-737-01 | AANSLUITSCHENA | GEKONTROLEERD | BLAD |
| SCHAAAL: 1:1 | DATUM: 02-08-1995 | MAP Nr. DDE11 | 01 |
| TEKEND: IVR | 19010-440-737 | | |
| LAYER | 0 | GGG | SHILUM |
| VELV | VELV | VELV | VELV |

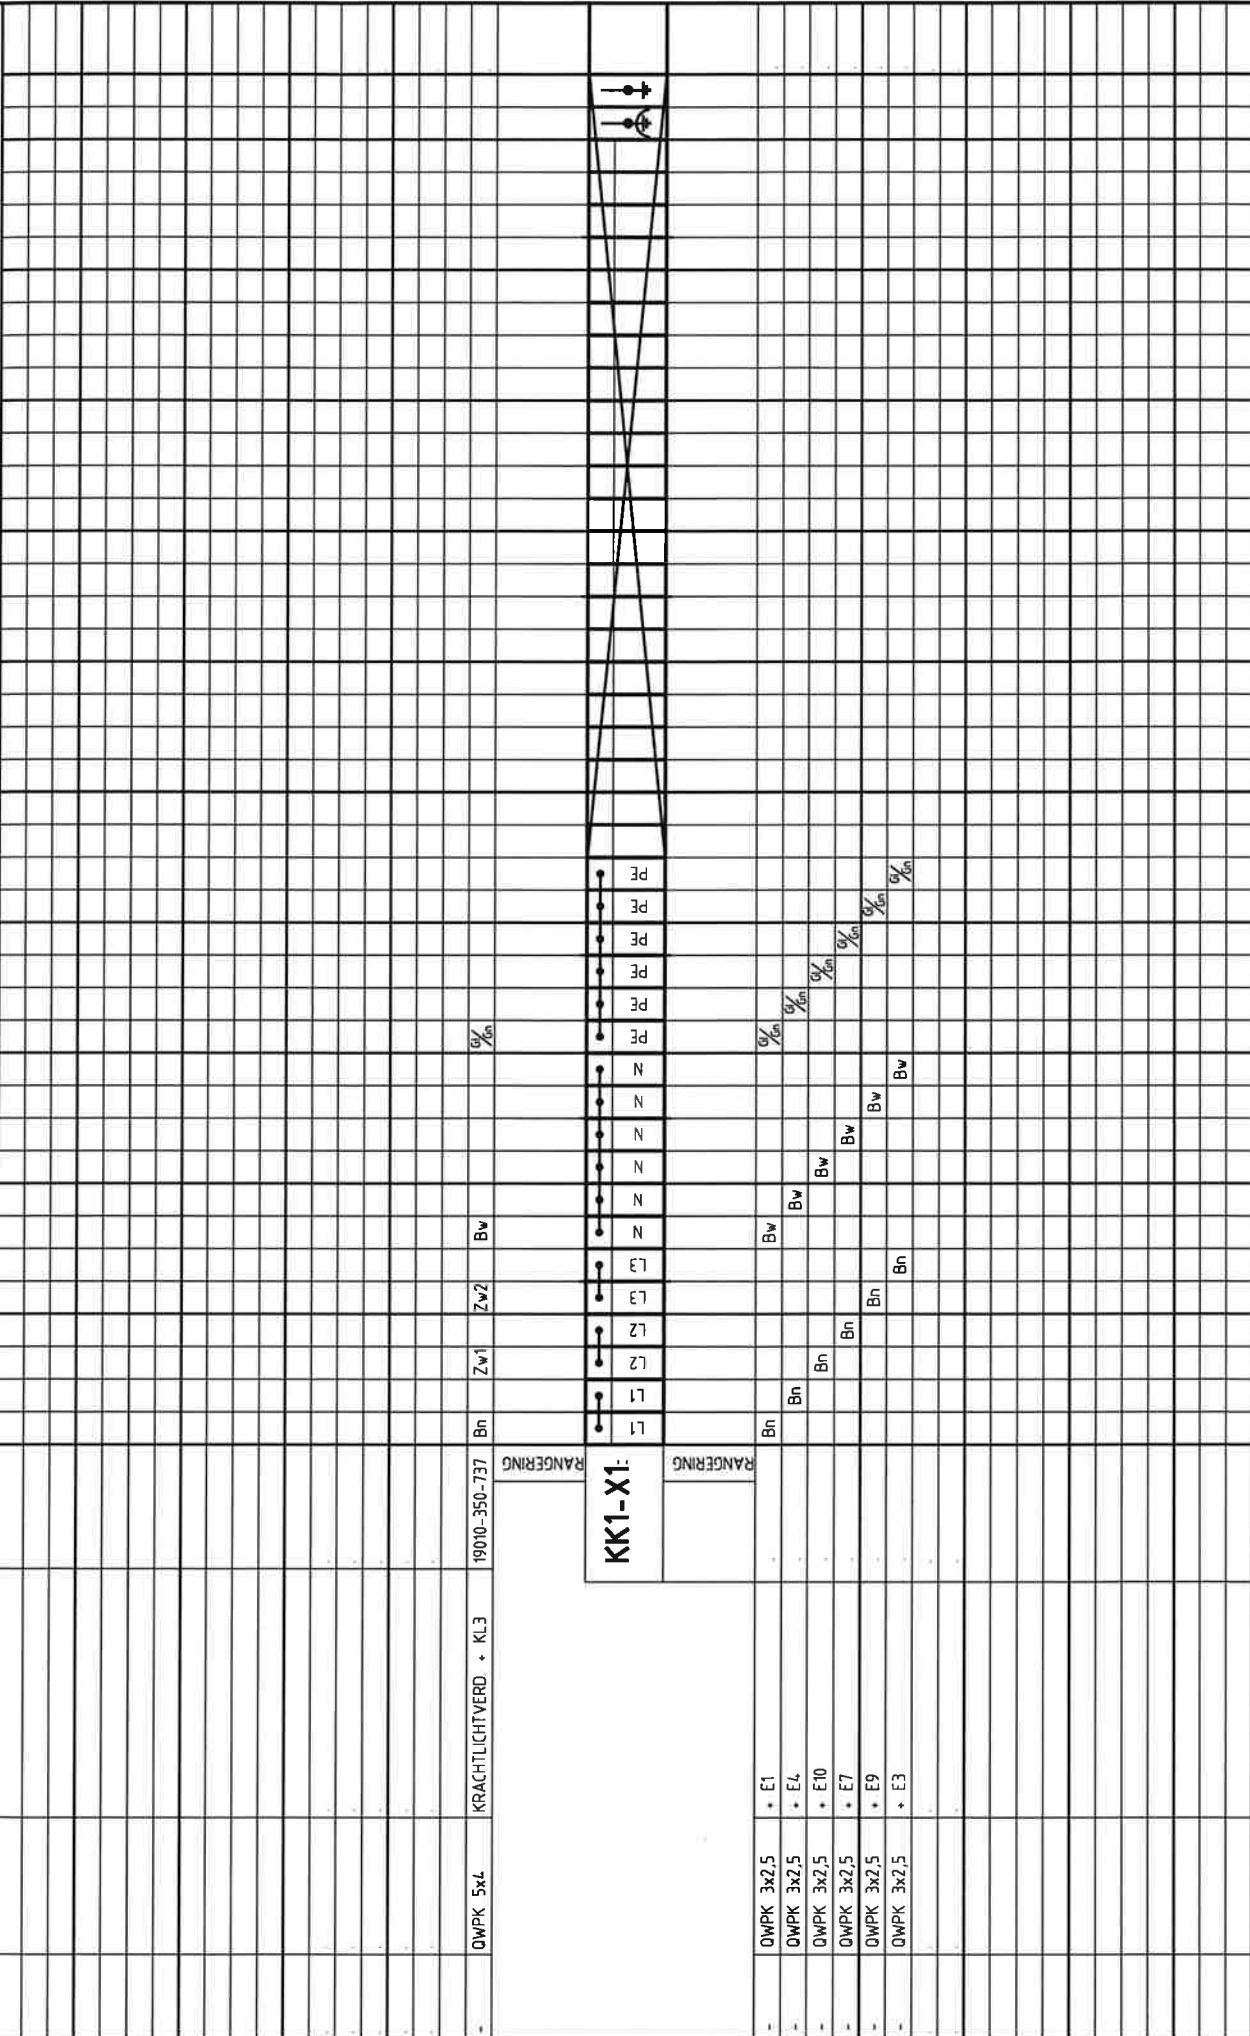

| | | | | | |
|---|--|-----------------------------------|--|----------------------------|--|
| ELEKTROTECHNISCHE VOORZIENINGEN EN SYSTEMEN | | AANSLUITSCHAMA | | FILENAAM: 19010-440-737-02 | |
| TERREINVERLICHTING = L29M | | SCHAAAL: | | DATUM: 02-08-1995 | |
| KLEMMENSTROOK + KK1 - X1 | | GETEKEND: IVR | | MAP No. DDE11 | |
| LAYER | | 0 | | 19010-440-737 | |
| GGG | | SNIJLIJN | | BLAD | |
| 0 | | R1002 | | 02 | |
| HUTCHISONPORTS | | A member of CK Hutchison Holdings | | DELTA DEDICATED EAST | |
| ECT DELTA | | 05-08-2020 | | ENG | |
| 1 AS BUILT | | 01-01-1998 | | GTI | |
| REV# | | OBSCHRIJVING | | INT | |

